
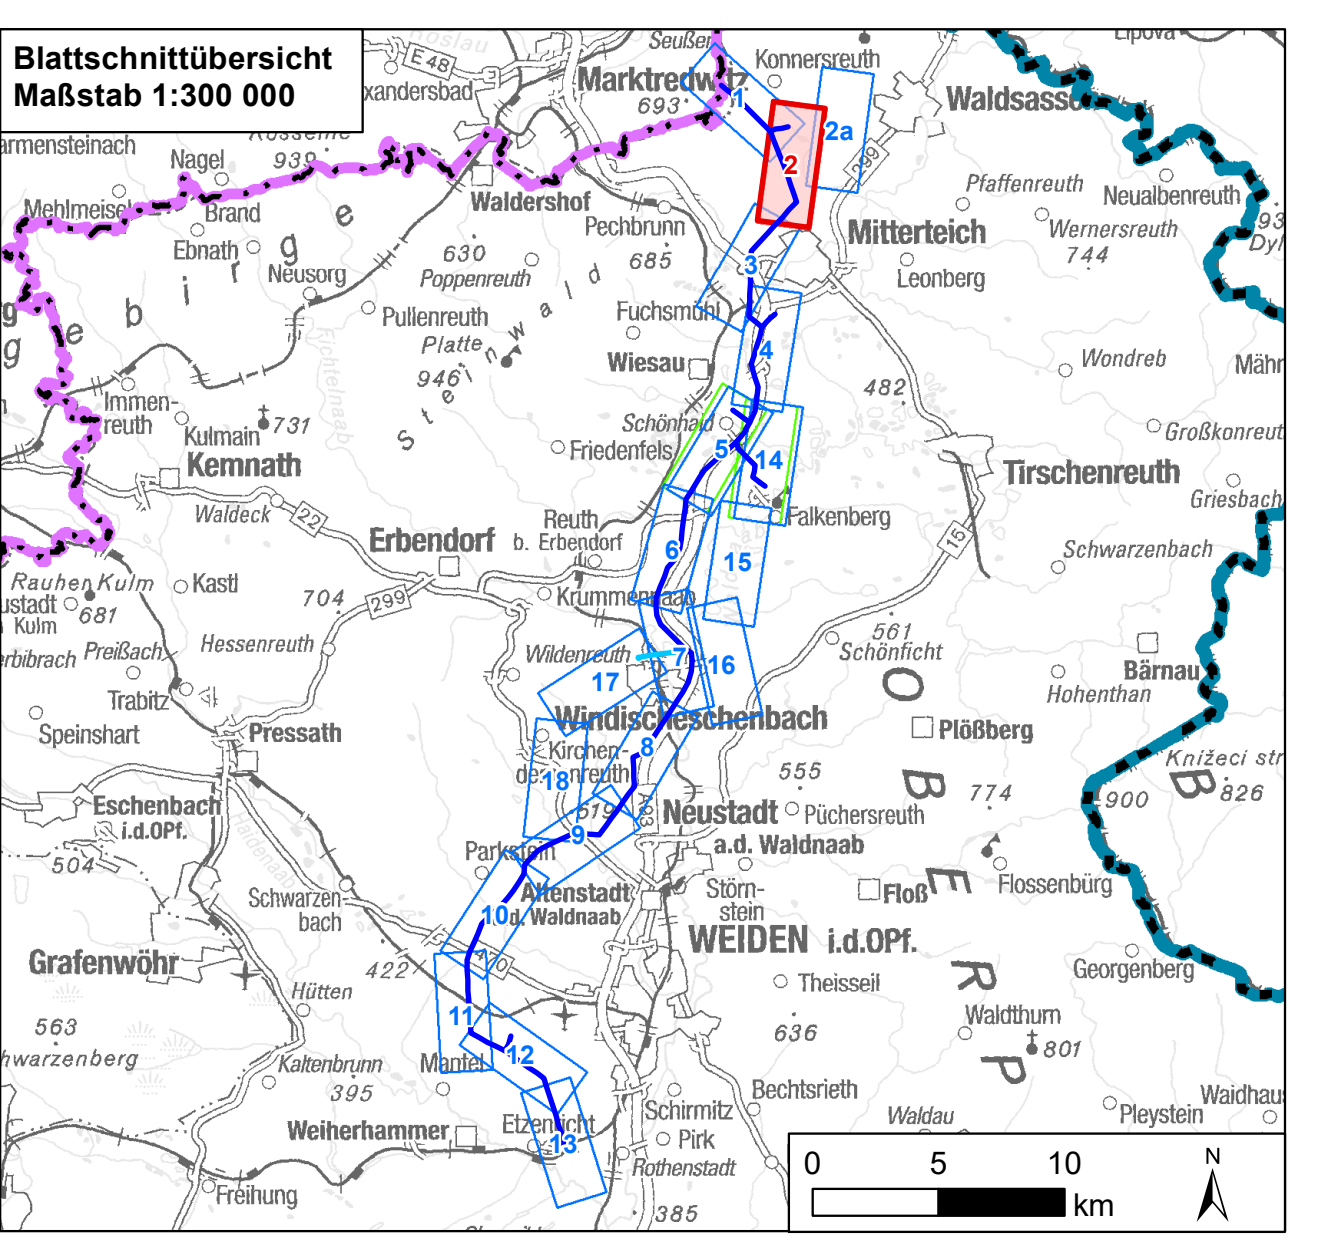


Daten: © Bayerische Vermessungsverwaltung (www.lbv.de), © Bayerisches Landesamt für Umwelt (www.lfu.bayern.de), © Bayerische Forstverwaltung, Rauminformationssystem der Regierung von Oberpfalz, © Bayerisches Landesamt für Denkmalpflege (www.blfd.de), © Geobasis-DE/BKG 2018 (www.bkg.bund.de)

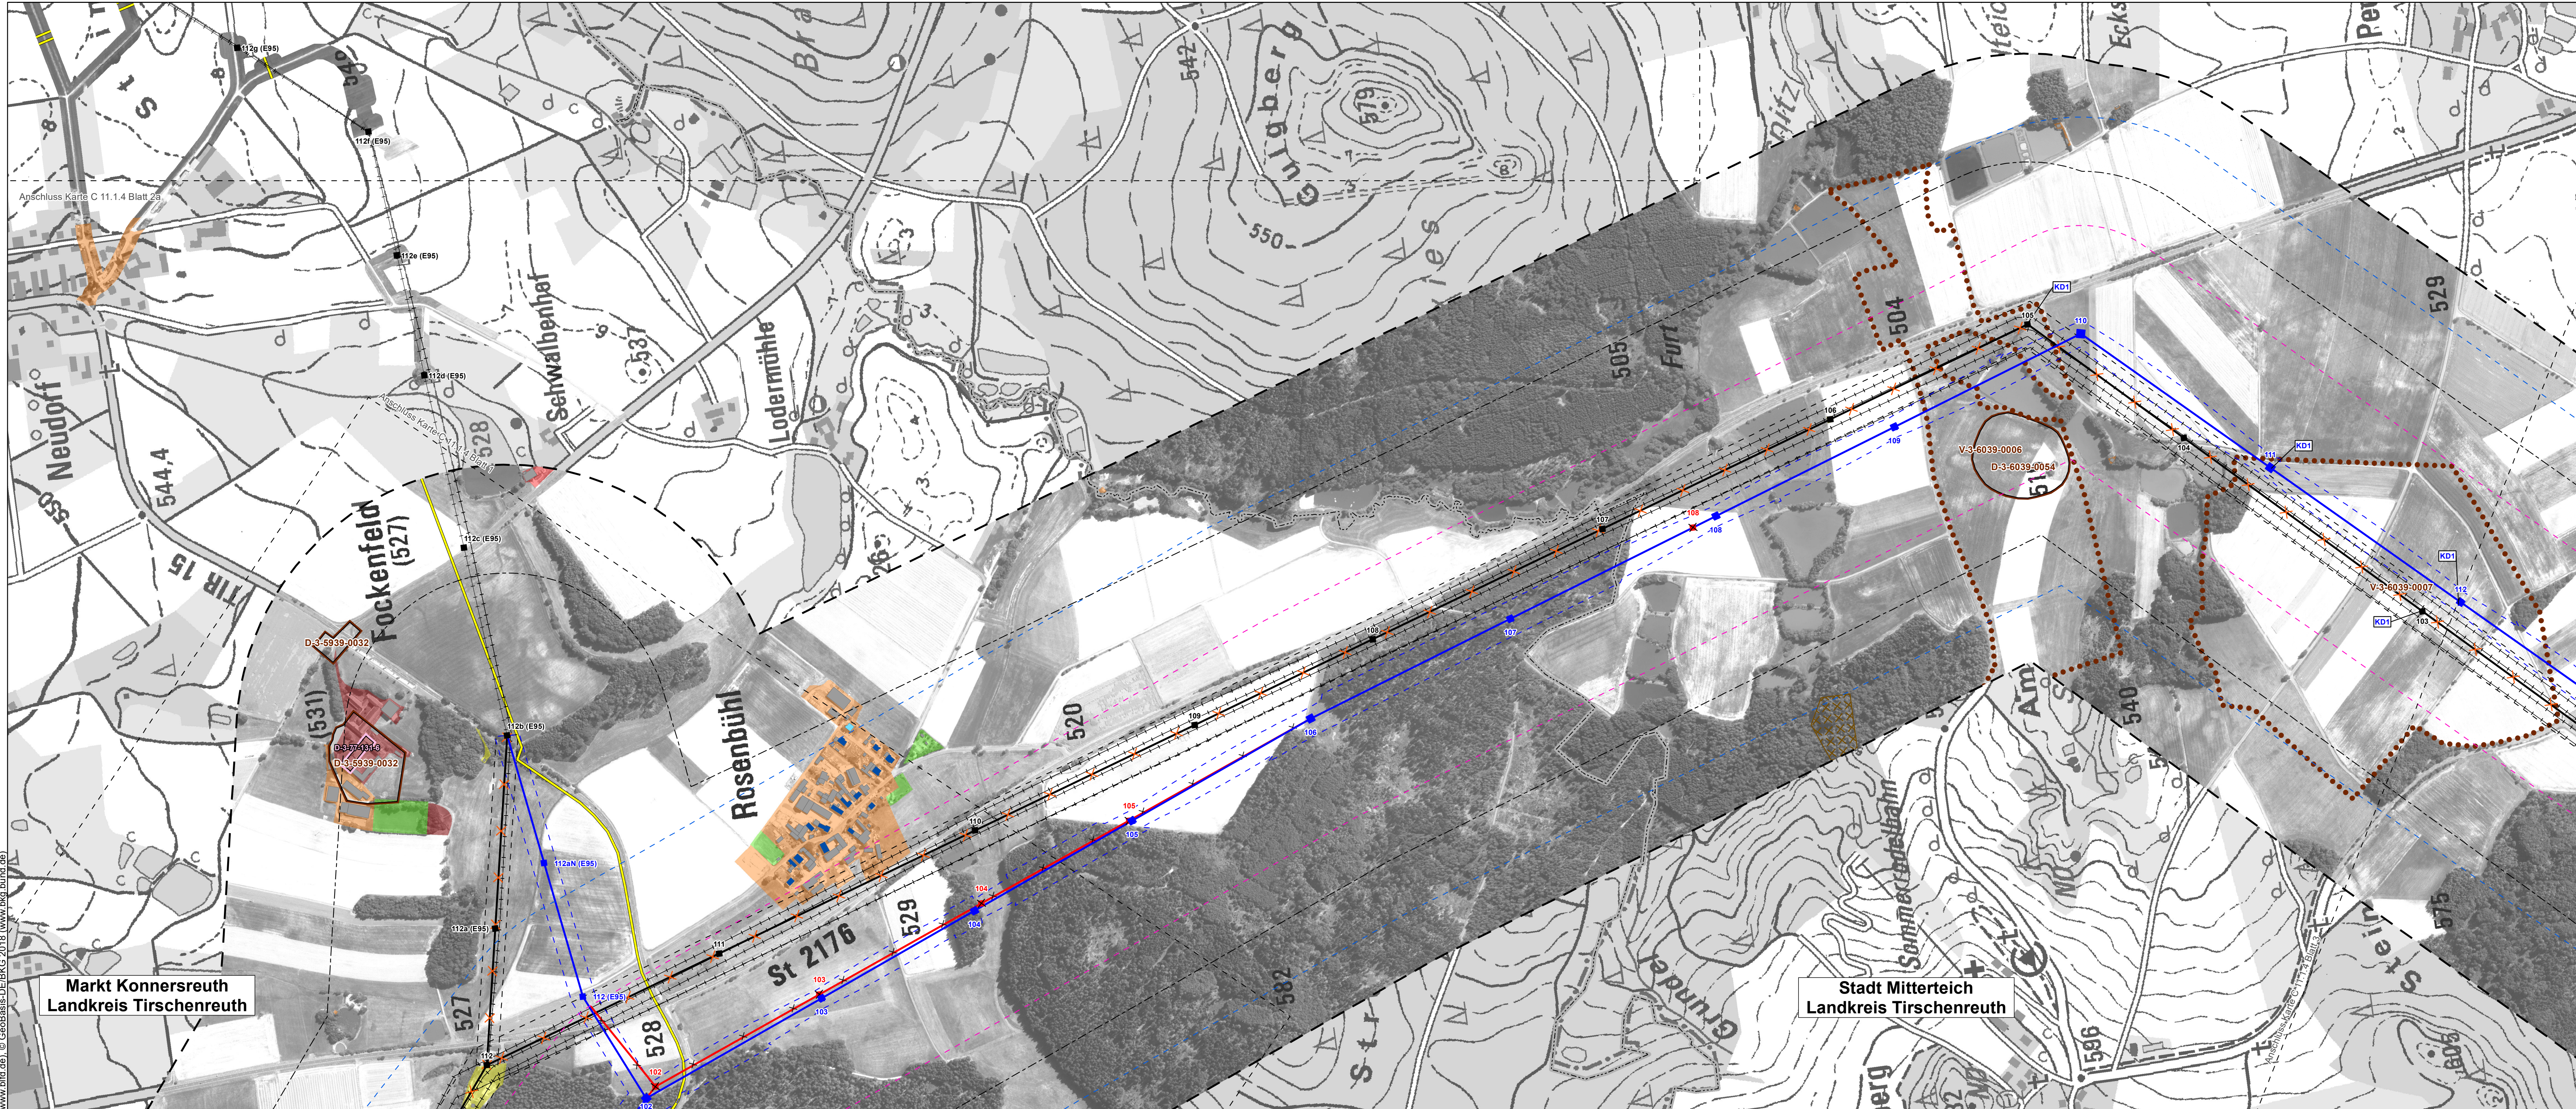

1	1. Deckblatt	19.05.2023	TNL
Nr.	Art der Änderung	Datum	Zeichen

**Unterlagen zum Planfeststellungsverfahren (1. Deckblatt)**

Umweltstudie			
Vorhabensträger: <b>TenneT TSO GmbH</b>			
Bernecker Straße 70 95448 Bayreuth			
Ersteller: <b>TNL Umweltplanung Frank Bernhausen e. K.</b>			
Raiffeisenstraße 7 35410 Hungen		Tel.: +49 (0) 6402/ 51 9621-0 Fax: +49 (0) 6402/ 51 9621-30	
ifuplan Institut für Umwelplanung und Raumentwicklung GmbH & Co. KG			
Amalienstraße 79 90799 München		Tel.: +49 (0) 89/ 30 74 975-0 Fax: +49 (0) 89/ 30 74 975-25	
Vorhaben: <b>Ostbayernring – Ersatzneubau 380/ 110-kV-Höchstspannungsleitung Redwitz – Schwandorf einschließlich Rückbau der Bestandsleitung</b>			
Abschnitt Regierungsbezirksgrenze Oberfranken/ Oberpfalz-Umspannwerk Etzenricht (Ltg.Nr. B160)/Mast-Nr. 102 - 112			
Unterlage: <b>Umweltstudie (UVS/ LBP)</b>			
Bestands/ Konfliktplan Menschen und Kulturelles Erbe und sonstige Sachgüter			
Unterlage/ Blatt-Nr.: C 11.1.1/ Blatt 2 von 18	bearbeitet:	Brandl	05.03.2019
Maßstab: 1:5.000	gezeichnet:	Zankl	08.03.2019
Blattgröße: 1160 x 420 mm	geprüft:	Bernhausen/ Marzelli	15.03.2019
Aufgestellt: Bayreuth, den 15.03.2019			
i. V. Thomas Ehrhardt-Unglaub		i. A. Gunnar Heintz	