


Probefläche Rastvögel (RV22)
 Artnachweise:
 Star (*Sturnus vulgaris*)
 Wacholderdrossel (*Turdus pilaris*)

Probefläche Rastvögel (RV23)
 Artnachweise:
 Reiherente (*Aythya fuligula*)
 Star (*Sturnus vulgaris*)
 Stockente (*Anas platyrhynchos*)
 Wacholderdrossel (*Turdus pilaris*)

Probefläche Brutvögel (BV31)
 Artnachweise:
 Dorngrasmücke (*Sylvia communis*)
 Feldlerche (*Alauda arvensis*)
 Feldsperling (*Passer montanus*)
 Goldammer (*Emberiza citrinella*)
 Graureiher (*Ardea cinerea*)
 Habicht (*Accipiter gentilis*)
 Mäusebussard (*Buteo buteo*)
 Schafstelze (*Motacilla flava*)
 Sperber (*Accipiter nisus*)
 Star (*Sturnus vulgaris*)
 Stockente (*Anas platyrhynchos*)
 Turmfalke (*Falco tinnunculus*)
 Waldkauz (*Strix aluco*)
 Waldohreule (*Asio otus*)

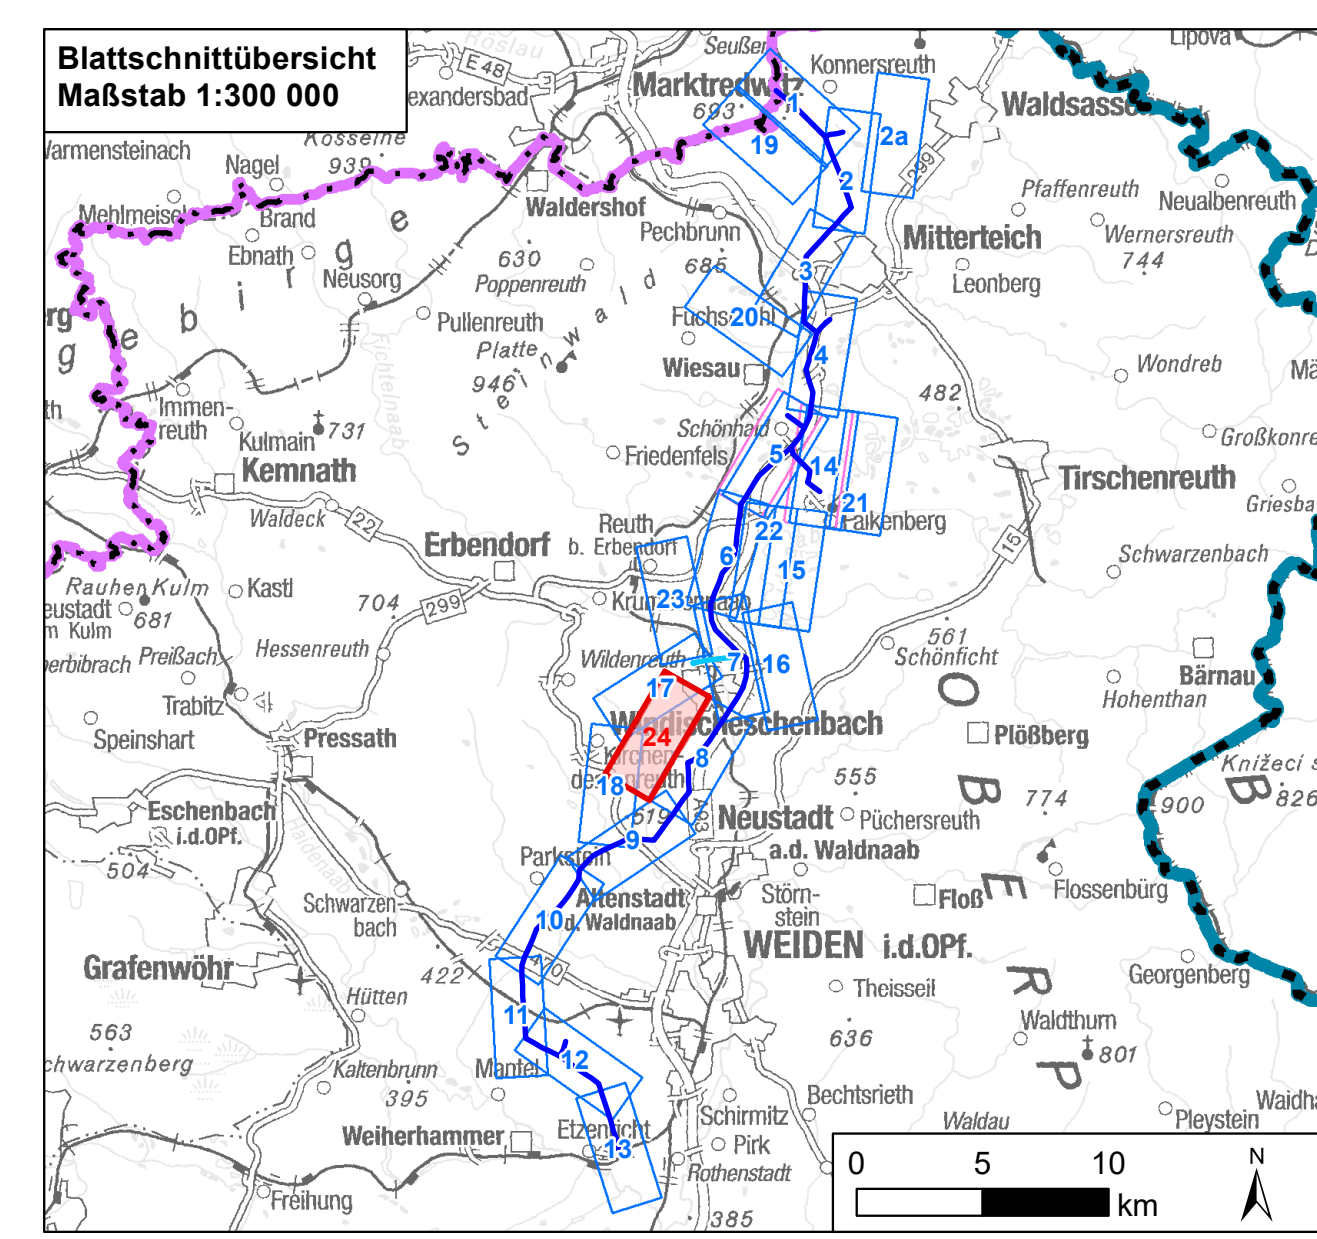

1	1. Deckblatt	19.05.2023	TNL
Nr.	Art der Änderung	Datum	Zeichen

Unterlagen zum Planfeststellungsverfahren (1. Deckblatt)

Umweltstudie

Vorhabensträger: **TenneT TSO GmbH**
 Bernecker Straße 70
 95448 Bayreuth

Tennet
 Taking power further

Ersteller: **TNL Umweltplanung Frank Bernhausen e. K.**
 Raiffeisenstraße 7
 35410 Hungen
 Institut für Umweltplanung und Raumentwicklung GmbH & Co. KG
 Amalienstraße 79
 80799 München

TNL
 Tel.: +49 (0) 6402/ 51 9621-0
 Fax: +49 (0) 6402/ 51 9621-30

ifuplan
 Tel.: +49 (0) 89/ 30 74 975-0
 Fax: +49 (0) 89/ 30 74 975-25

Vorhaben: **Ostbayernring – Ersatzneubau 380/ 110-kV-Höchstspannungsleitung Redwitz – Schwandorf einschließlich Rückbau der Bestandsleitung**
 Abschnitt Regierungsbezirksgrenze Oberfranken/ Oberpfalz – Umspannwerk Etzenricht (Ltg.Nr. B160) BV30

Unterlage: **Umweltstudie**
 Bestands-/ Konfliktplan Tiere, Pflanzen & biologische Vielfalt:
 Tiere

Unterlage-/ Blatt-Nr.: C 11.1.3/ Blatt 24 von 24	bearbeitet:	Brandl	05.03.2019
Maßstab: 1:5.000	gezeichnet:	Zankl	08.03.2019
Blattgröße: 1160 x 420 mm	geprüft:	Bernhauserv/ Marzell	15.03.2019

Aufgestellt: Bayreuth, den 15.03.2019
 I. V. Thomas Ehrhardt-Unglaub
 I. A. Gunnar Heintz
T. Ehrhardt *G. Heintz*