
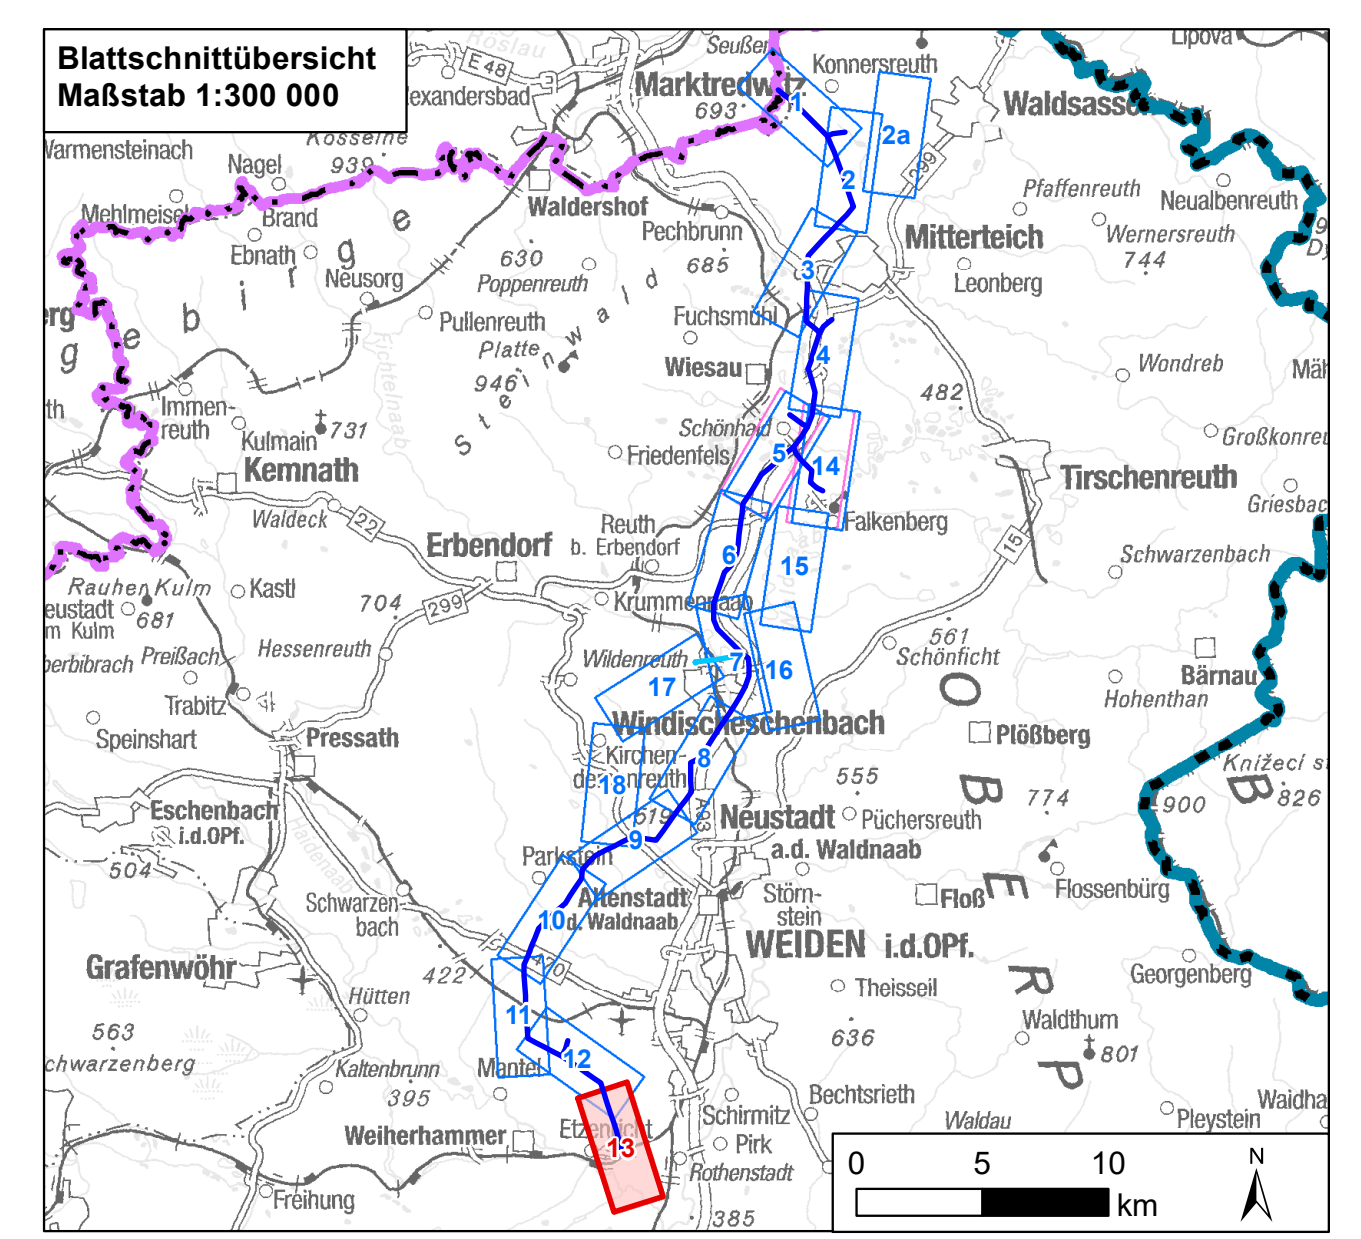


Daten: © Bayerische Vermessungsverwaltung (www.dvv.de), © Bayerische Landesamt für Umwelt (www.lfu.bayern.de), © Bayerische Forstverwaltung, Rauminformationssystem der Regierung von Oberpfalz, © Bayerisches Landesamt für Denkmalpflege (www.dlm.de), © Geobasis-DEKIS 2018 (www.dzsl.bund.de)

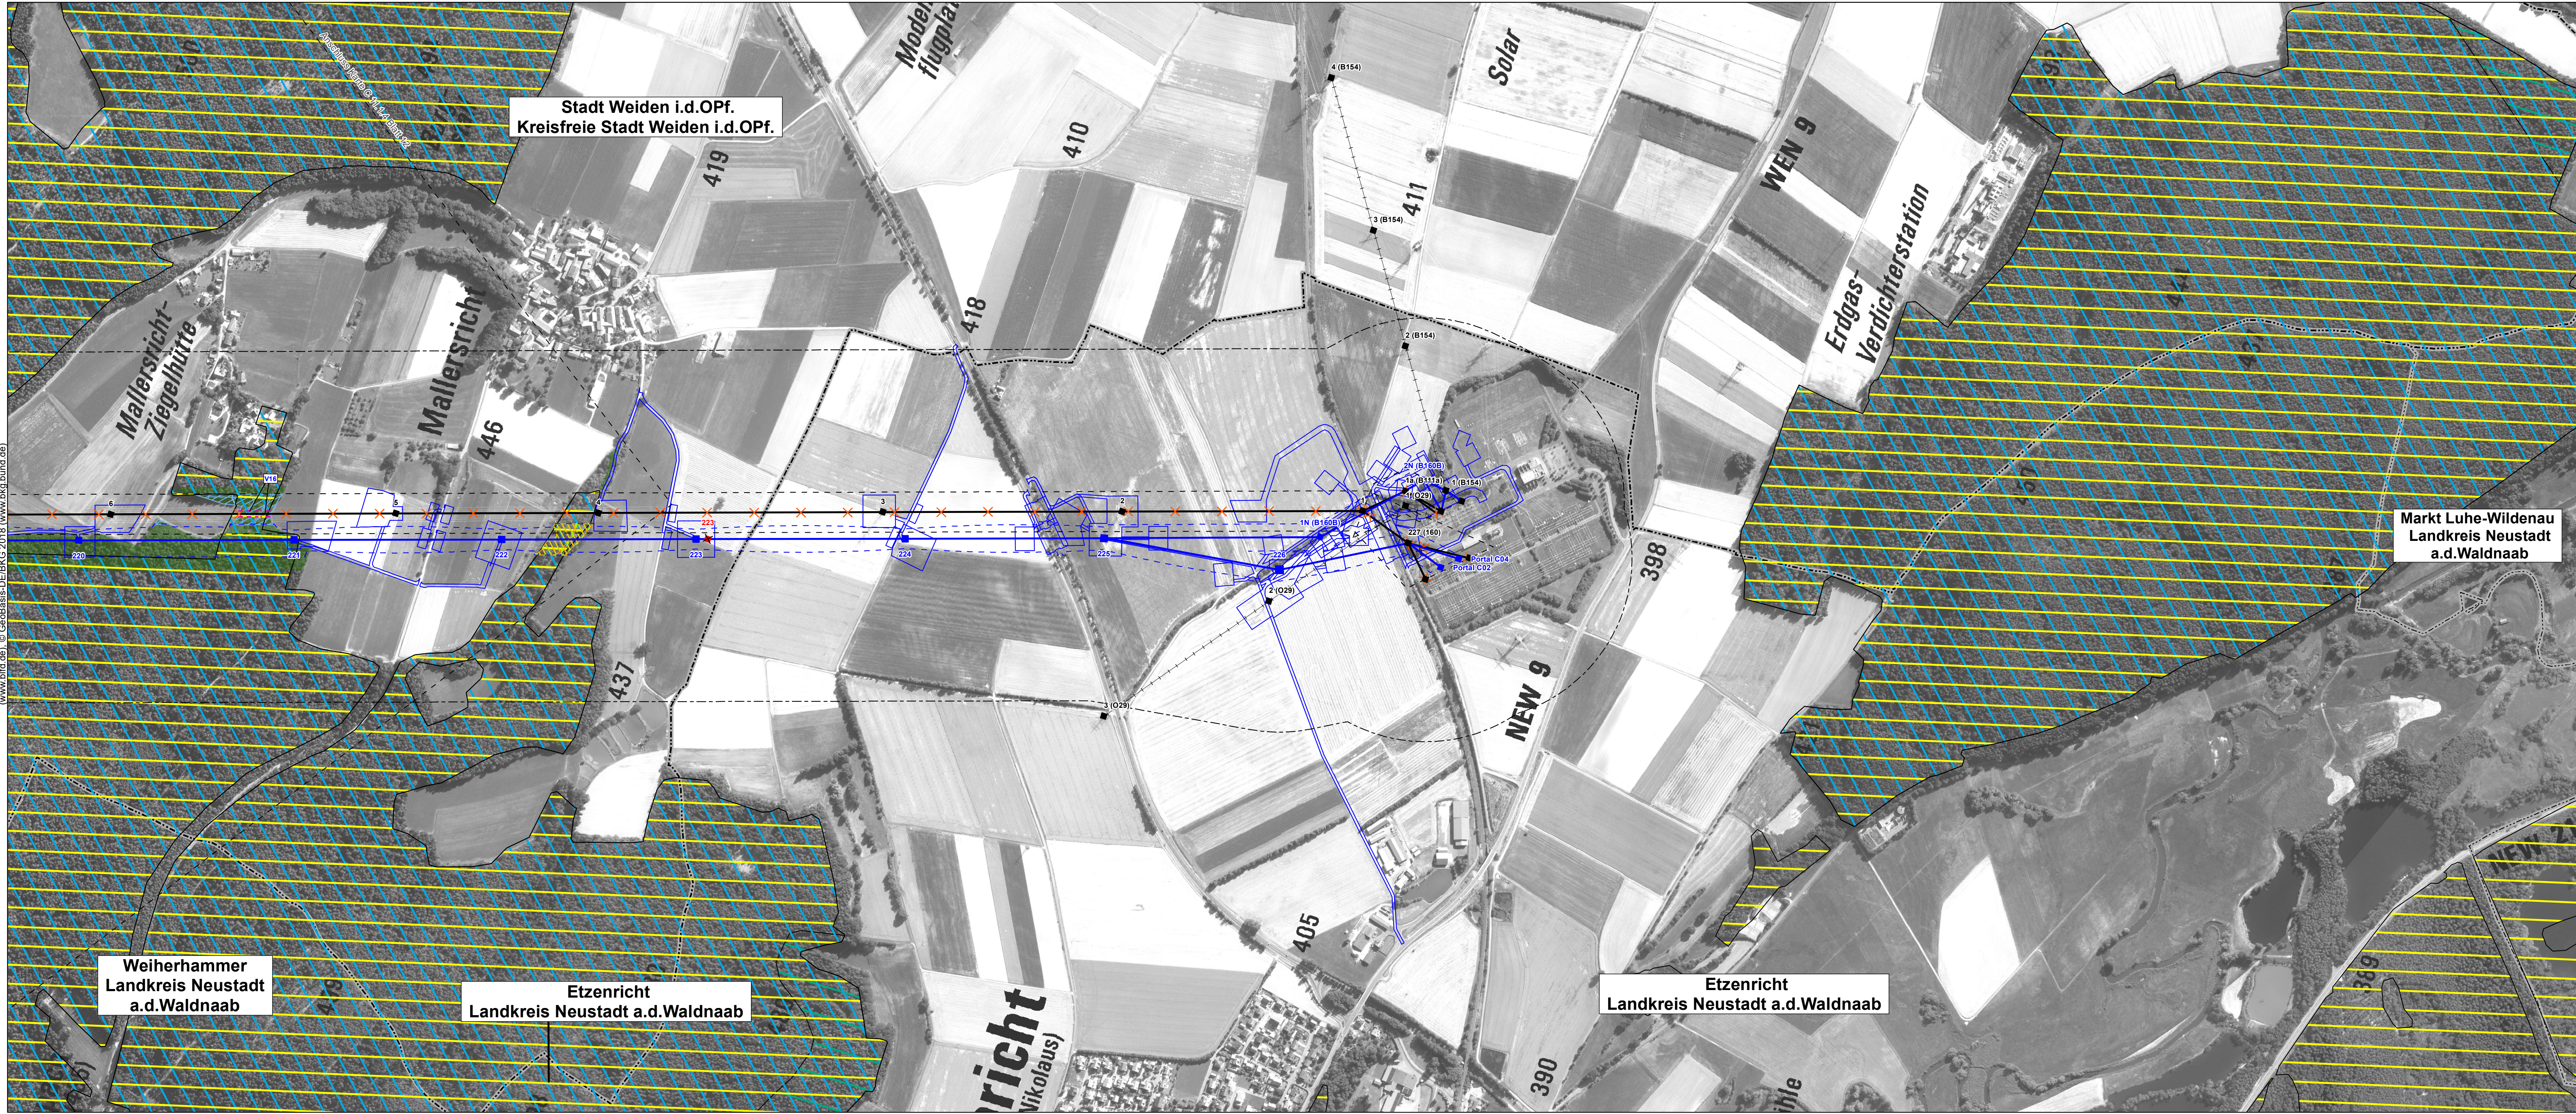

Nr.	1	Deckblatt	19.05.2023	TNL
		Art der Änderung	Datum	Zeichen

Unterlagen zum Planfeststellungsverfahren (1. Deckblatt)

Vorhabensträger: TenneT TSO GmbH Bernecker Straße 70 95448 Bayreuth				
Ersteller: TNL Umweltplanung Frank Bernhausen e. K. Raiffeisenstraße 7 35410 Hungen Tel.: +49 (0) 6402/ 51 9621-0 Fax: +49 (0) 6402/ 51 9621-30				
ifuplan Institut für Umwelplanung und Raumentwicklung GmbH & Co. KG Amalienstraße 79 80799 München Tel.: +49 (0) 89/ 30 74 975-0 Fax: +49 (0) 89/ 30 74 975-25				
Vorhaben: Ostbayerring – Ersatzneubau 380/ 110-kV-Höchstspannungsleitung Redwitz – Schwandorf einschließlich Rückbau der Bestandsleitung Abschnitt Regierungsbezirksgrenze Oberfranken/ Oberpfalz – Umspannwerk Etzenricht (Ltg.Nr. B160) Mast-Nr. 220 - UW ETZ				
Unterlage: Umweltstudie Wald (BayWaldG)				
Unterlage-/Blatt-Nr.: C 11.1.6/Blatt 13 von 18	bearbeitet: Brandl	05.03.2019		
Maßstab: 1:5.000	gezeichnet: Zankl	08.03.2019		
Blattgröße: 1160 x 420 mm	geprüft: Bernhausen/ Marzelli	15.03.2019		
Aufgestellt: Bayreuth, den 15.03.2019				
i. V. Thomas Ehrhardt-Unglaub		i. A. Gunnar Heinitz		