




Versickerbecken VSB 844 - 1L im Maßstab 1 : 200

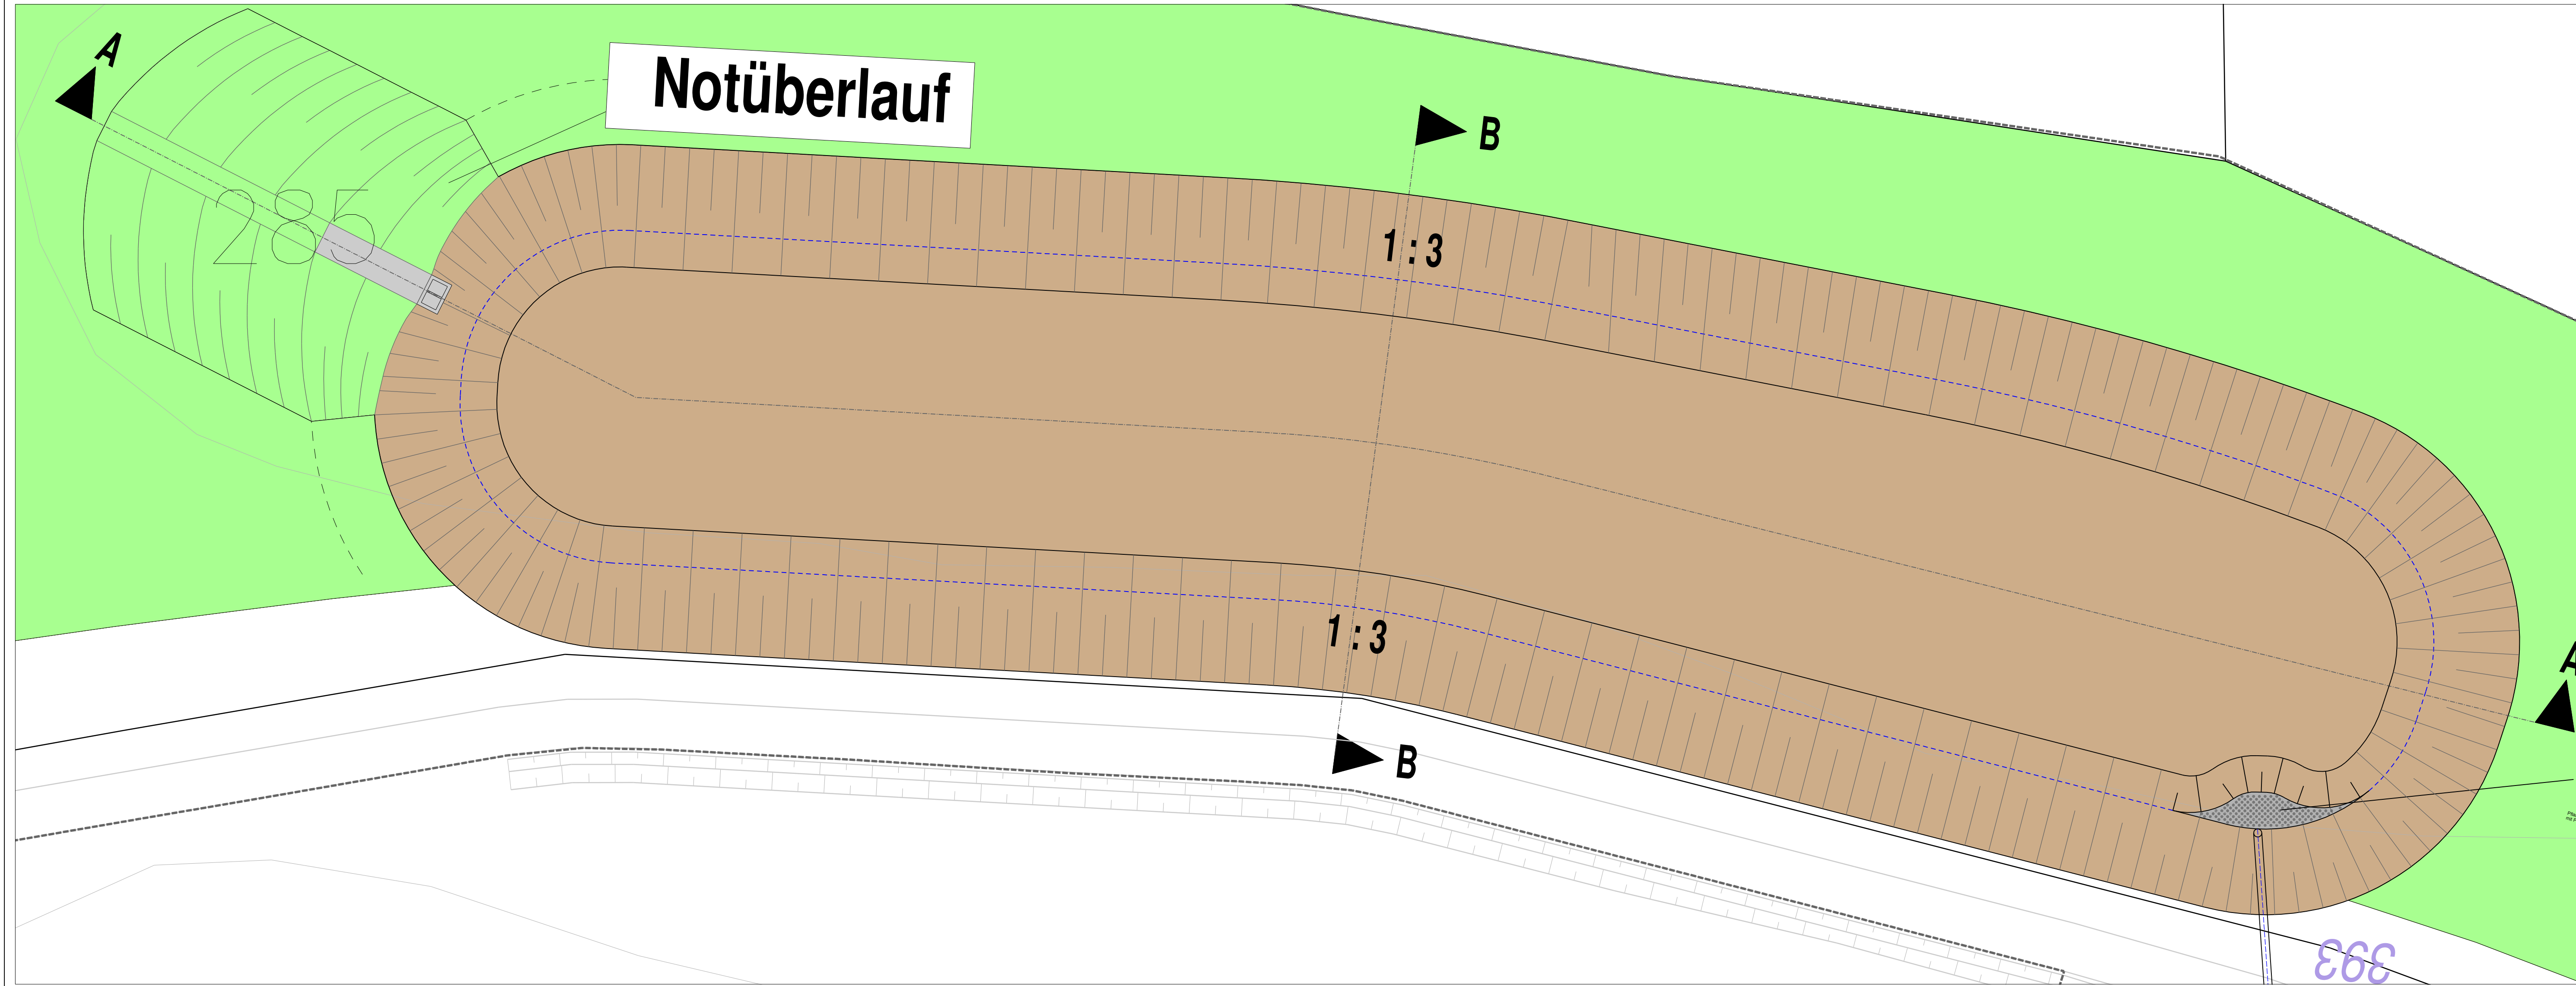


Absetzbecken ASB 844 - 2L im Maßstab 1 : 200

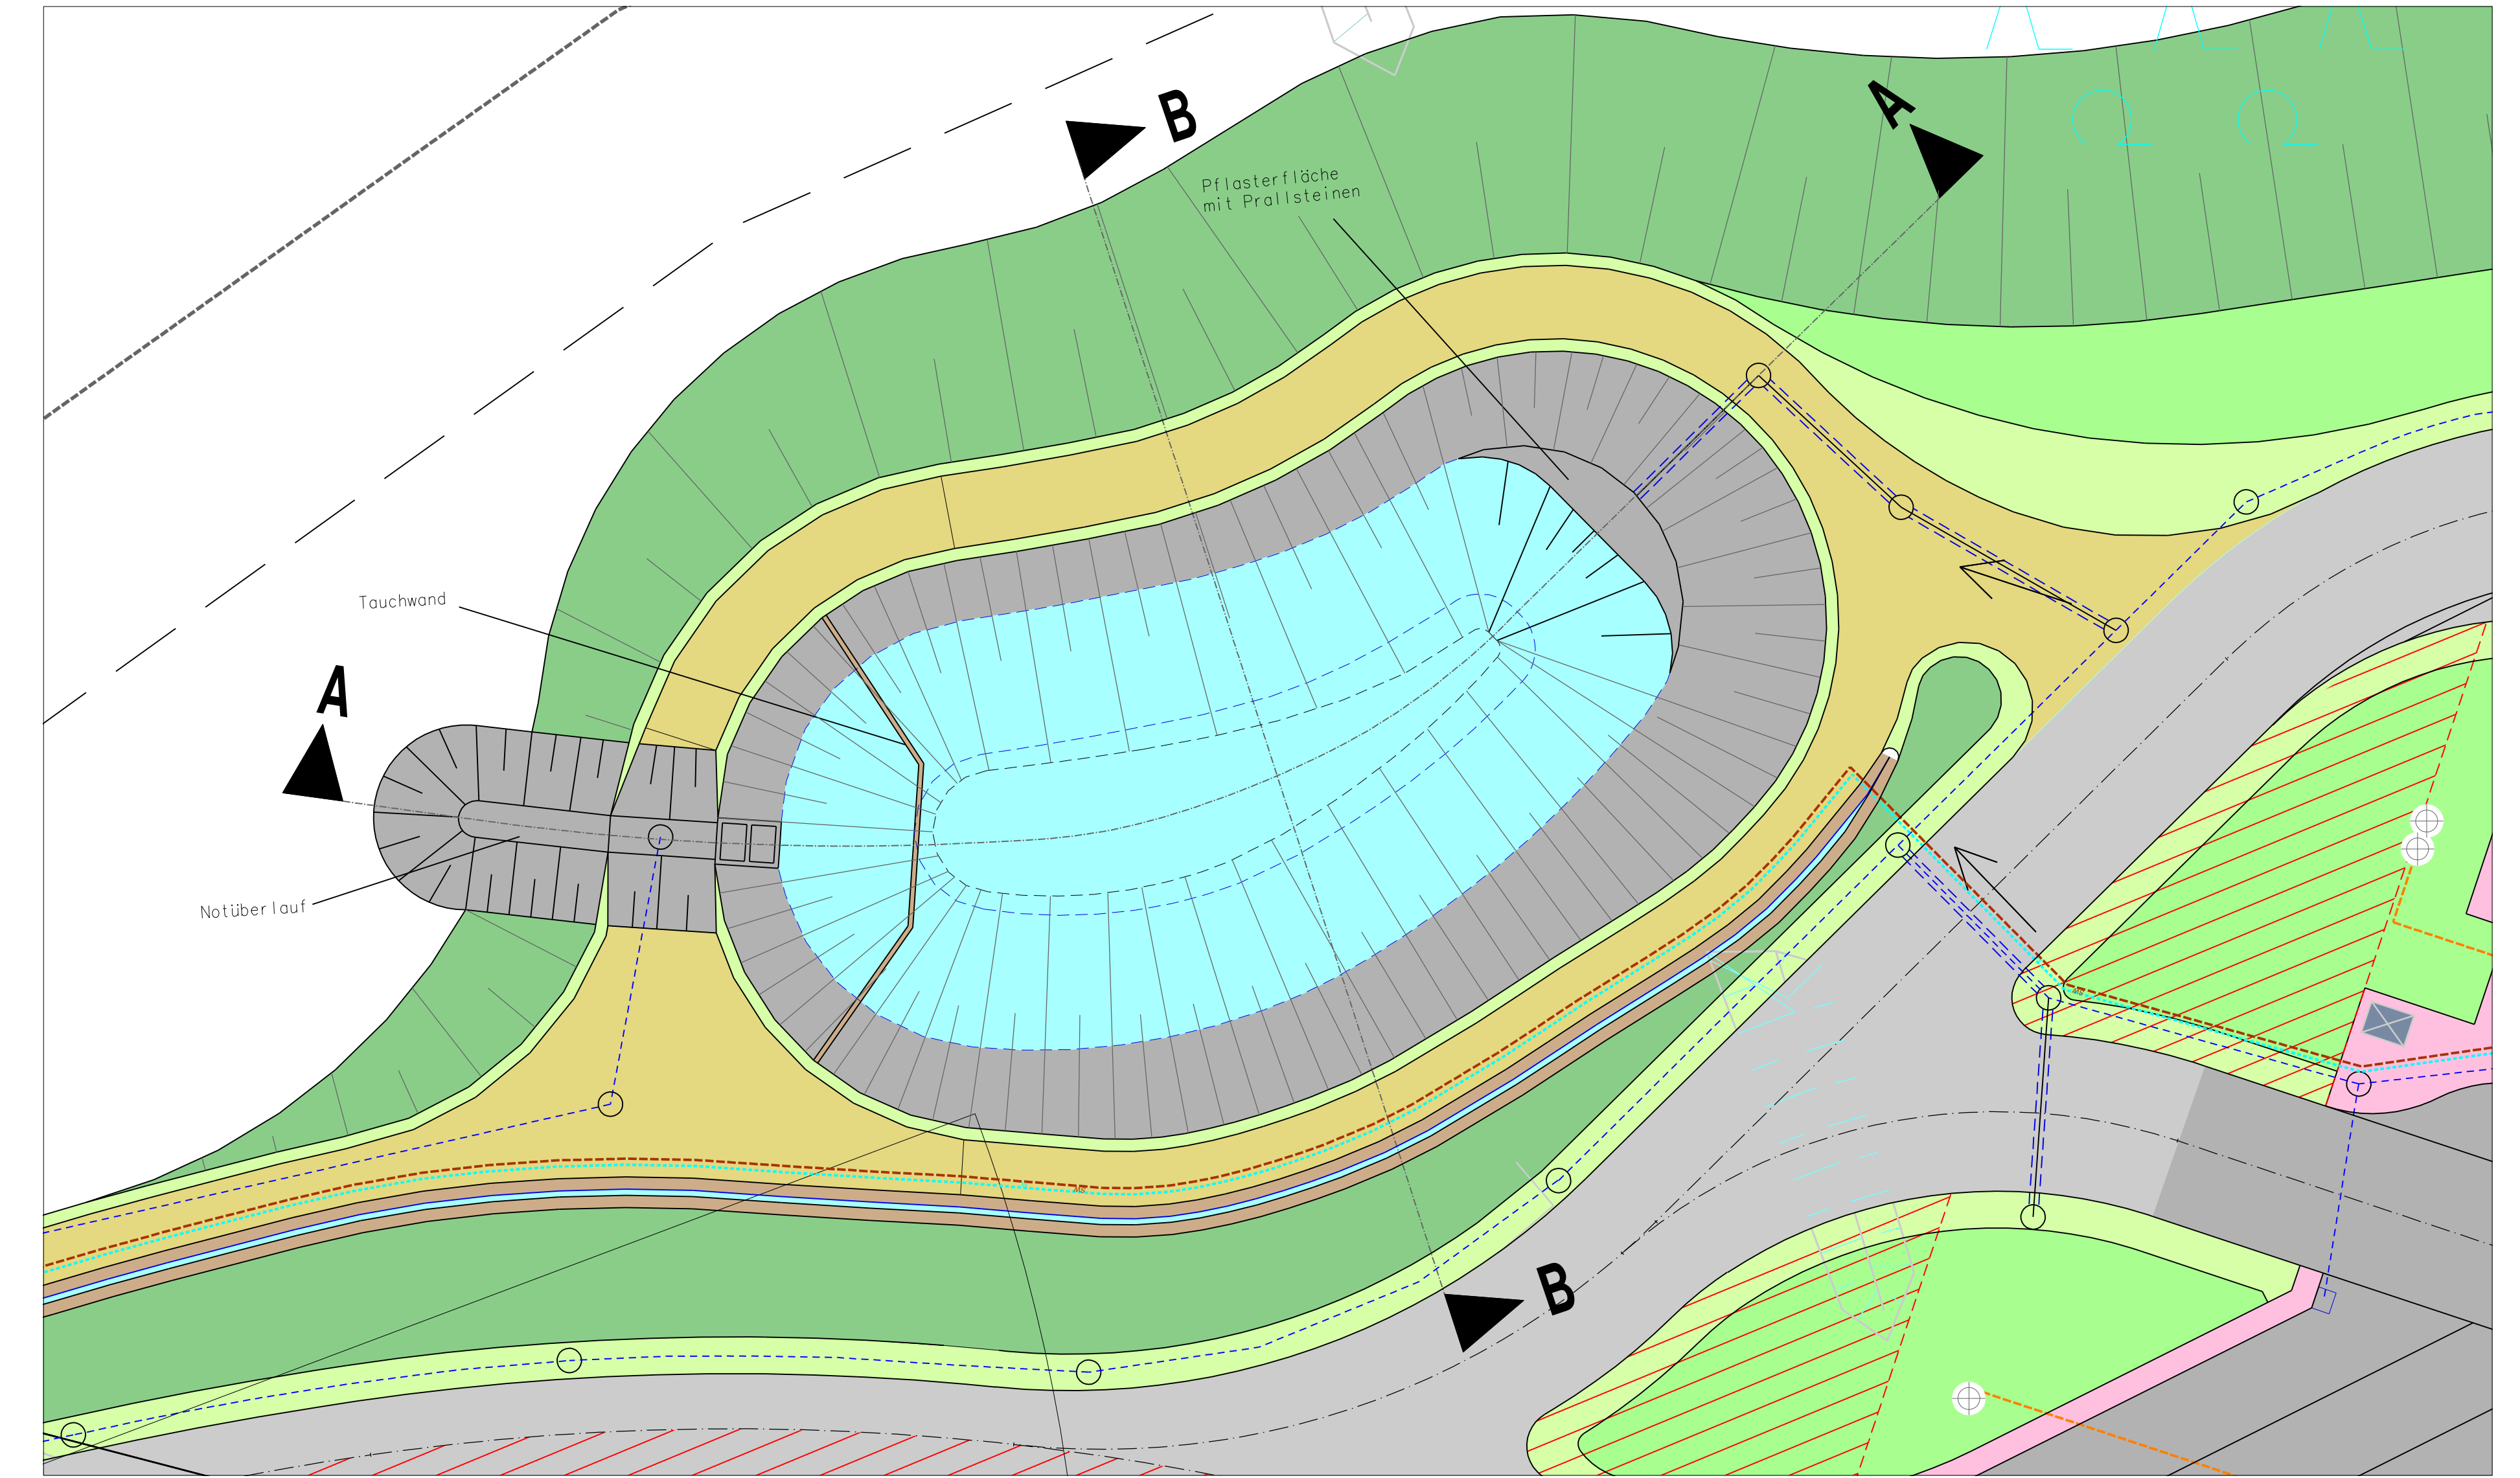


Längsschnitt A > A im Maßstab 1 : 100

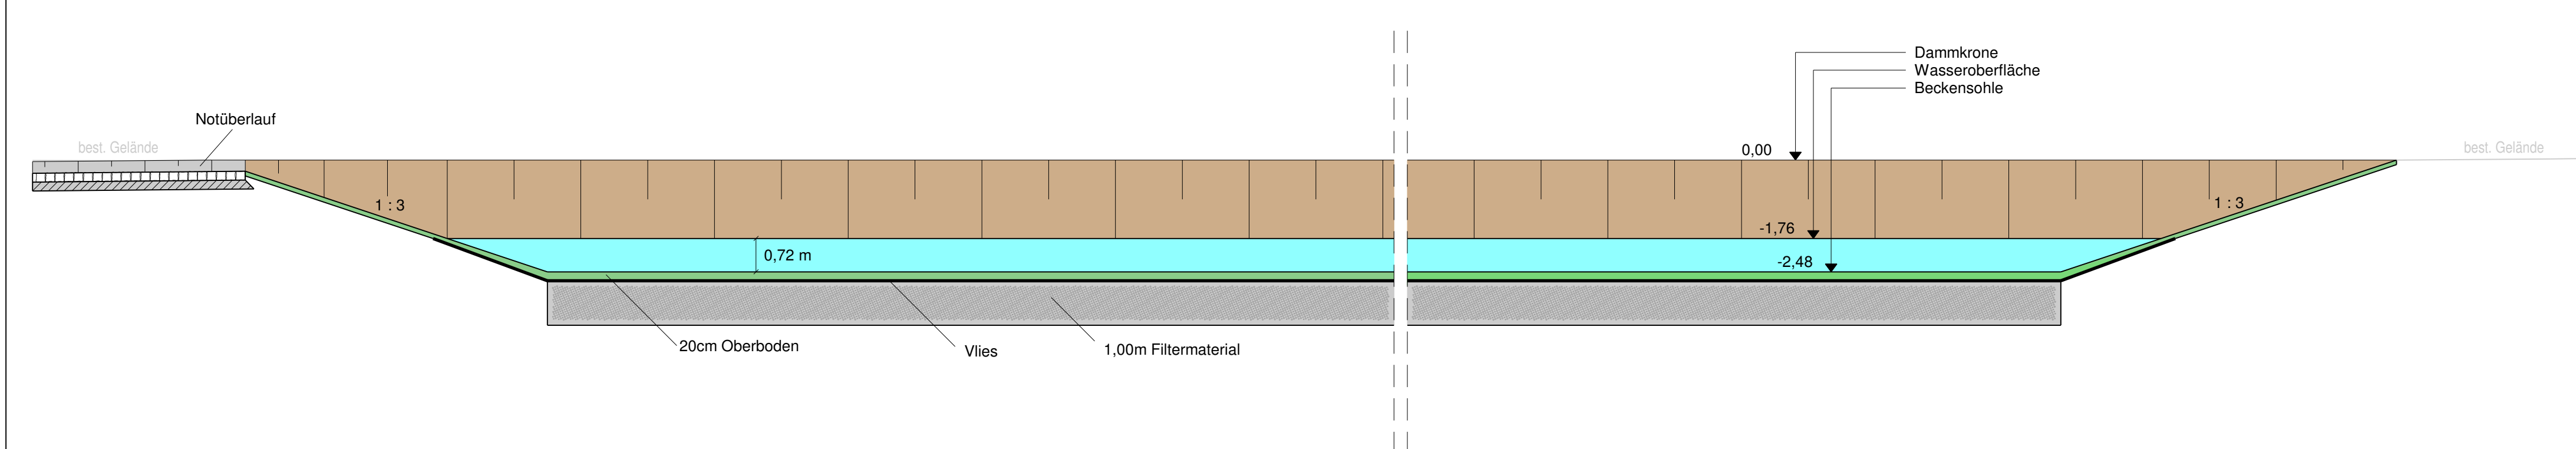


Querschnitt B > B im Maßstab 1 : 100

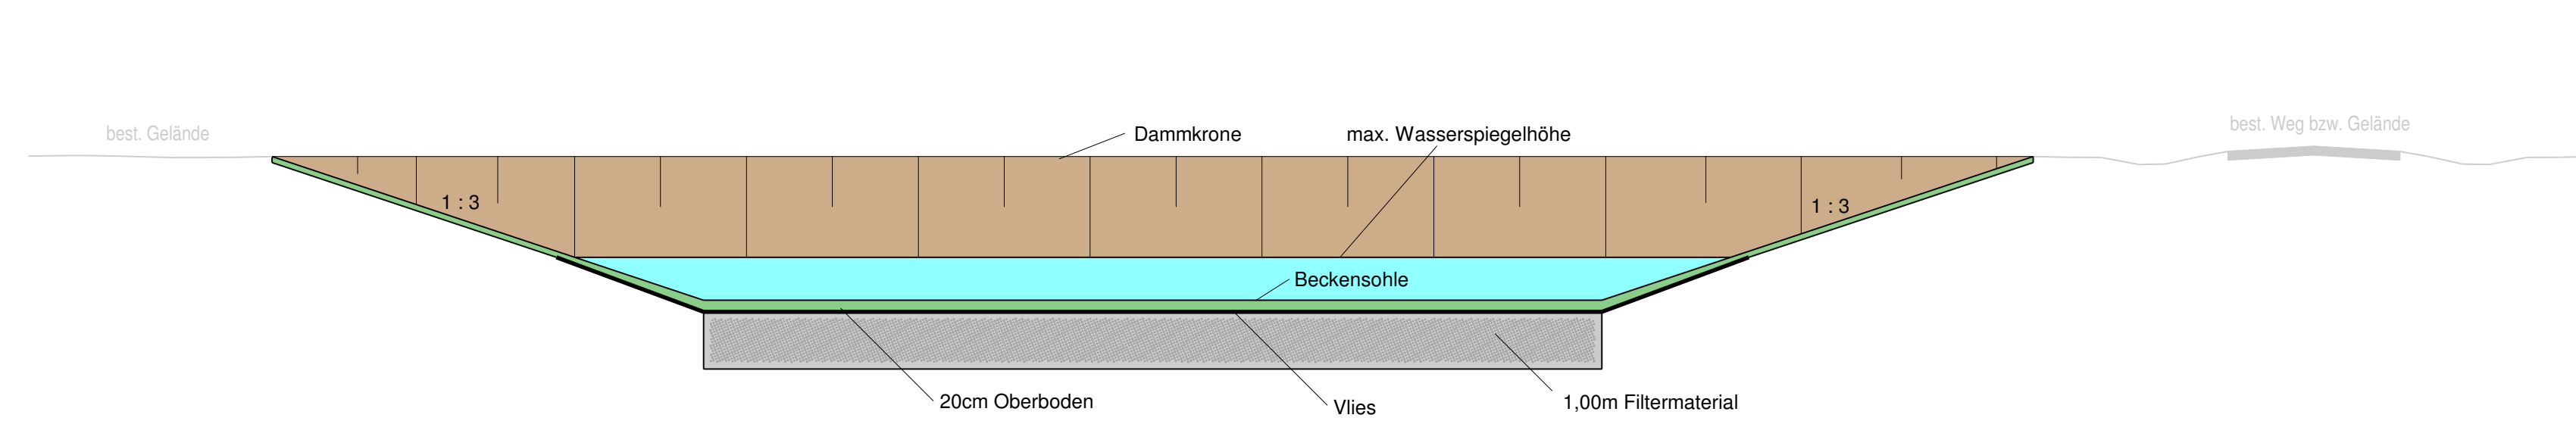

Längsschnitt A > A im Maßstab 1 : 100

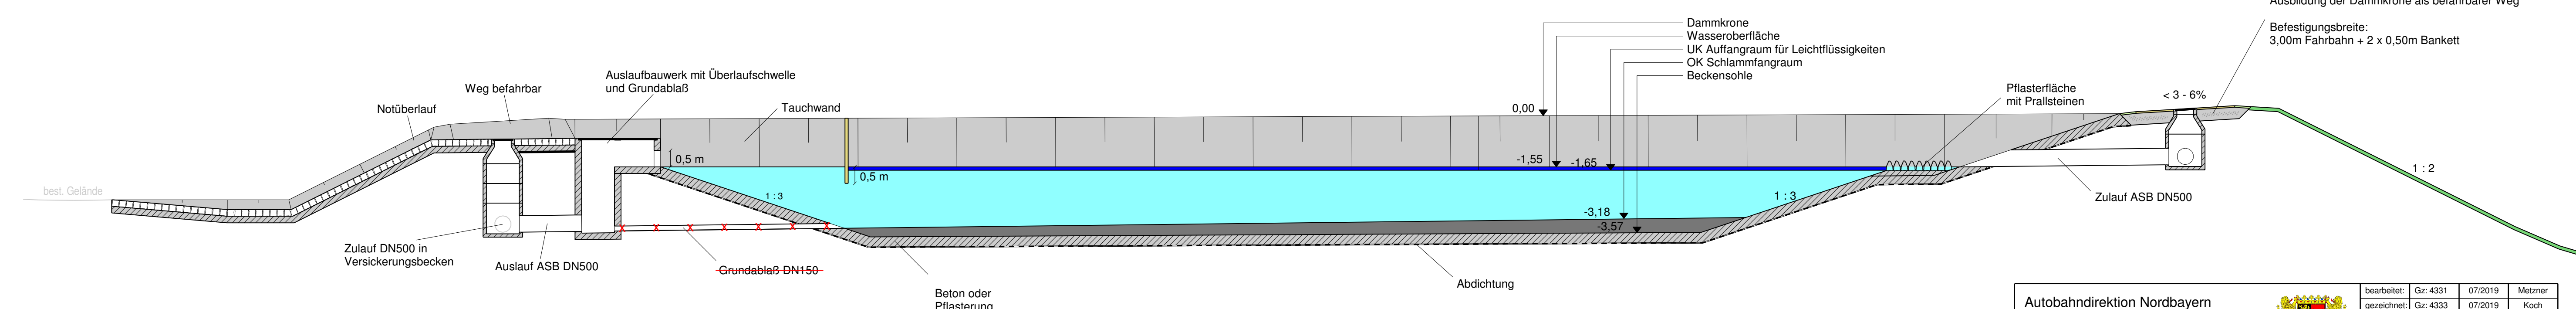

Querschnitt B > B im Maßstab 1 : 100

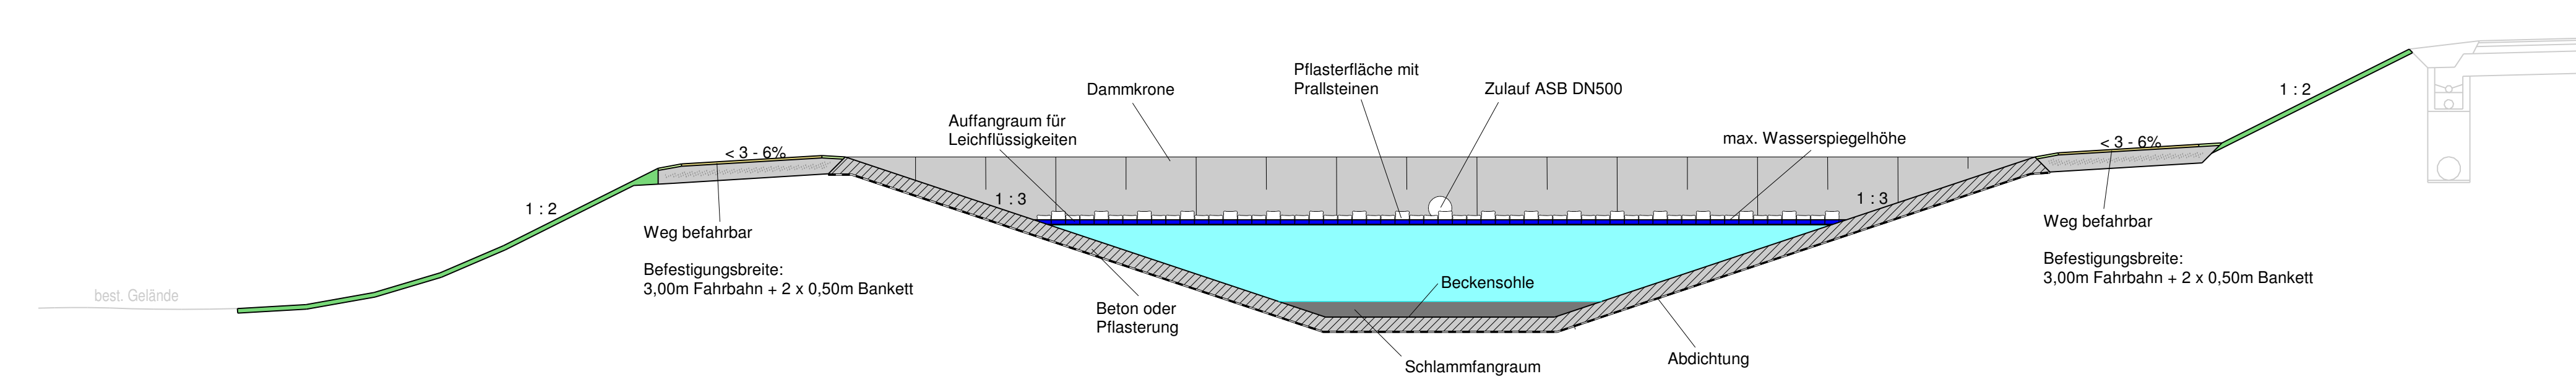

90402 Nürnberg		geprüft: Di: 43 07/2019	Letz
Tel.: 0911/74821-01, Fax: 0911/4621-456, E-Mail: poststelle@adnb.bayern.de		PSP-Nr.: B025.ABAP164.00	
		Projekt: PWC Laubenschlag	

Nr.	Art der Änderung	Datum	Zeichen

FESTSTELLUNGSENTWURF

Straßenbauverwaltung Freistaat Bayern		Unterlage / Blatt-Nr.: 8.2	
Autobahndirektion Nordbayern		Systemplan	
Straße / Abschn.-Nr. / Station: A6 / 480 / 7.482		ASB und VSB	
PROJ.-Nr.: entbitt		Maßstab: 1 : 100 / 200	
BAB A6 Nürnberg - Waidhaus PWC Laubenschlag Erweiterung der Verkehrsflächen Beer.-Km 845,050			
aufgestellt: Autobahndirektion Nordbayern		Freigelegt nach § 17 FStrG gemäß Beschluss vom 06. April 2022 ROP-SG32-4354.1-2-154 Regenung: 08. April 2022 Regierung der Oberpfalz	
Siebmann, Bauingenieur Nürnberg, den 30.10.2019		Meier Bauingenieur	